

Sous telepac exploitants
entrée par Mes données et documents/ campagne 2015
menu « surface » en vert

**telepac** Campagne 2015

Navigation Recherche Deconnexion

 COURRIERS SURFACES FORMULAIRES
TÉLÉDÉCLARÉS PRÉ-IMPRIMÉS

PACAGE : N° SIRET : * PACAGE

COURRIERS

Lettre d'Observations Surfaces

▶ Lettre d'observations du 23/10/2015

Relevés de situation des aides

▶ Relevé de paiement du 01/12/2015

Possibilité de parcourir le RPG pour un tour d'horizon des SNA localisées sur les îlots de l'exploitant

Navigation Recherche Déconnexion

telepac Campagne 2015

COURRIERS SURFACES FORMULAIRES TÉLÉDÉCLARÉS PRÉ-IMPRIMÉS

Accueil RPG Liste SNA Liste parcelles

PACAGE : N° PACAGE 037

REGISTRE PARCELLAIRE Retour à la liste des parcelles

Couches 000

1 / 100000

Photo Carte Couleur Noir & blanc Calque Contour

▼ Outils impression

Imprimer la fiche SNA

Demander une nouvelle SNA

N°Ilot	Surface graphique (ha)
1	1,56
2	1,14
3	2,35
6	2,28
7	3,23
9	6,46
10	0,85
11	0,94
12	15,64
14	15,63
15	5,42
16	2,23
17	2,21
18	3,66
19	6,31
21	2,74
23	3,22
24	5,23
27	0,86
29	2,74

▼ Parcelles

▼ MAEC linéaires / ponctuelles

▼ SNA

Echelle 1 / 100000

Curseur x: ----- y: -----

Possibilité de consulter toutes les SNA ou de les trier (localisation, numéro, type)

**telepac** Campagne 2015

[Navigation](#) [Recherche](#) [Déconnexion](#)

[Accueil](#) [RPG](#) [Liste SNA](#) [Liste parcelles](#)

PA N° PACAGE

REGISTRE PARCELLAIRE [Retour à la liste des parcelles](#)

Couches

Ilots

Parcelles

MAEC linéaires / ponctuelles

SNA

N°Ilot	N°SNA	Type
Tous	Tous	Tous
2	037006...	Arbre
	037009...	Haie
	037046...	Arbre
6	037006...	Arbre
	037010...	Haie
	037011...	Haie
7	037006...	Arbre
9	037010...	Haie
10	037006...	Arbre
	037008...	Arbre
11	037010...	Haie
12	037006...	Arbre
	037006...	Arbre
	037006...	Arbre
1 / 100000

Photo


Carte

Couleur

Noir & blanc

Calque

Contour

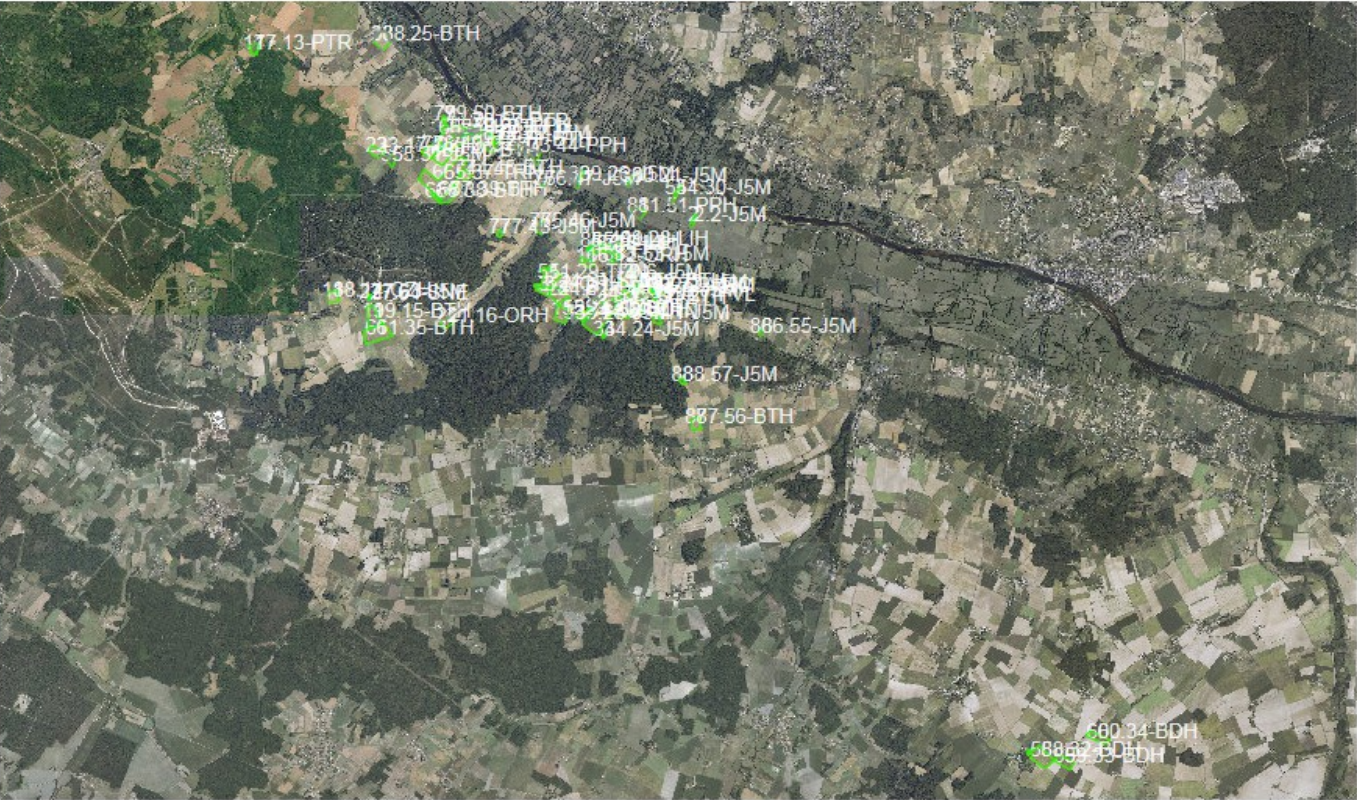

Outils impression

Imprimer la fiche SNA

Demandeur une nouvelle SNA

Echelle 1 / 100000

Curseur x: ----- y: -----

Ex : tri des SNA haies

**telepac** Campagne 2015

[Navigation](#) [Recherche](#) [Déconnexion](#)

[Accueil](#) [RPG](#) [Liste SNA](#) [Liste parcelles](#)

PACAGE : 0 N° PACAGE 037

REGISTRE PARCELLAIRE [Retour à la liste des parcelles](#)

Couches

Ilots

Parcelles


MAEC linéaires / ponctuelles

SNA

N°Ilot	N°SNA	Type
Tous	Tous	Haie
2	037009...	Haie
6	037010...	Haie
	037011...	Haie
9	037010...	Haie
11	037010...	Haie
12	037009...	Haie
	037010...	Haie
14	037009...	Haie
	037009...	Haie
	037010...	Haie
15	037010...	Haie
16	037009...	Haie
17	037010...	Haie
	037010...	Haie
18	037009...	Haie
27	037010...	Haie
30	037009...	Haie
	037011...	Haie
38	037010...	Haie

1 / 100000

Photo Carte Couleur Noir & blanc Calque Contour

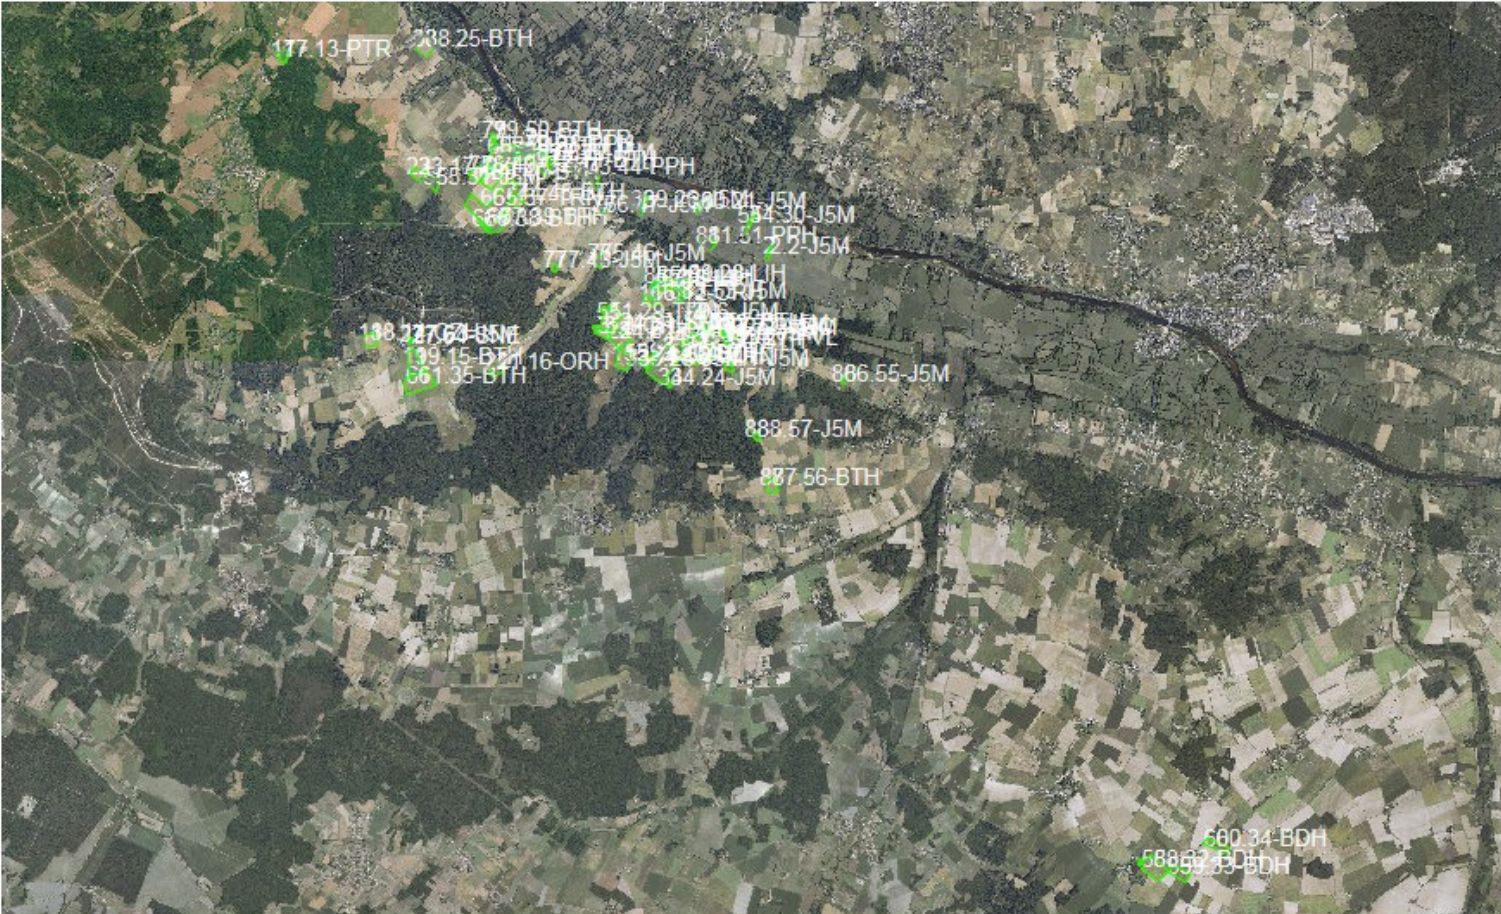

Outils impression

Imprimer la fiche SNA

Demander une nouvelle SNA

Echelle 1 / 100000

En cliquant sur une SNA visualisation et possibilité de générer la fiche de demande de modification(ex SNA « affleurement rocheux » à rectifier)

Navigation Recherche Deconnexion

telepac Campagne 2015

Accueil RPG Liste SNA Liste parcelles

PACAGE : N° PACAGE 037

REGISTRE PARCELLAIRE Retour à la liste des parcelles

Couches Ilots Parcelles MAEC linéaires / ponctuelles SNA

N°Ilot	N°SNA	Type
Tous	Tous	Affleu...
27	037009...	Affleure...
43	037045...	Affleure...
	037045...	Affleure...
	037045...	Affleure...

1 / 500 Photo Carte Couleur Noir & blanc Calque Contour

27.64-SNE

Outils impression
Imprimer la fiche SNA
Demander une nouvelle SNA

Echelle 1 / 500
N° SNA 037009434138 - Type : Affleurement rocheux - Surface graphique (ha) : 0,06 - Périmètre (m) : 103,45

La fiche donne l'extrait de RPG correspondant et détaille les attributs de la SNA (elle rappelle les critères d'admissibilité le cas échéant)

Surfaces-2015_037157900_SNA-037009434138_2016-01-20-15H08M24.pdf - Adobe Reader

Fichier Edition Affichage Fenêtre Aide

1 / 1 75%

Remplir et signer Commentaire

Numéro Pacage [redacted] Edité depuis telepac le 20/01/2016

Nom ou raison sociale : [redacted]

Surface non agricole (SNA) n° 037009434138

Type : Affleurement rocheux

lot de localisation : 27



Surface : 0,06 ha

Je demande la rectification du dessin ou des caractéristiques de l'affleurement rocheux conformément aux modifications apportées en rouge ci-dessus.

Commentaires :

Fait à le Signature :

210 x 297 mm

synthèse des SNA

possibilité de filtrer par nature ou îlot

